



DETALHES CONSTRUTIVOS

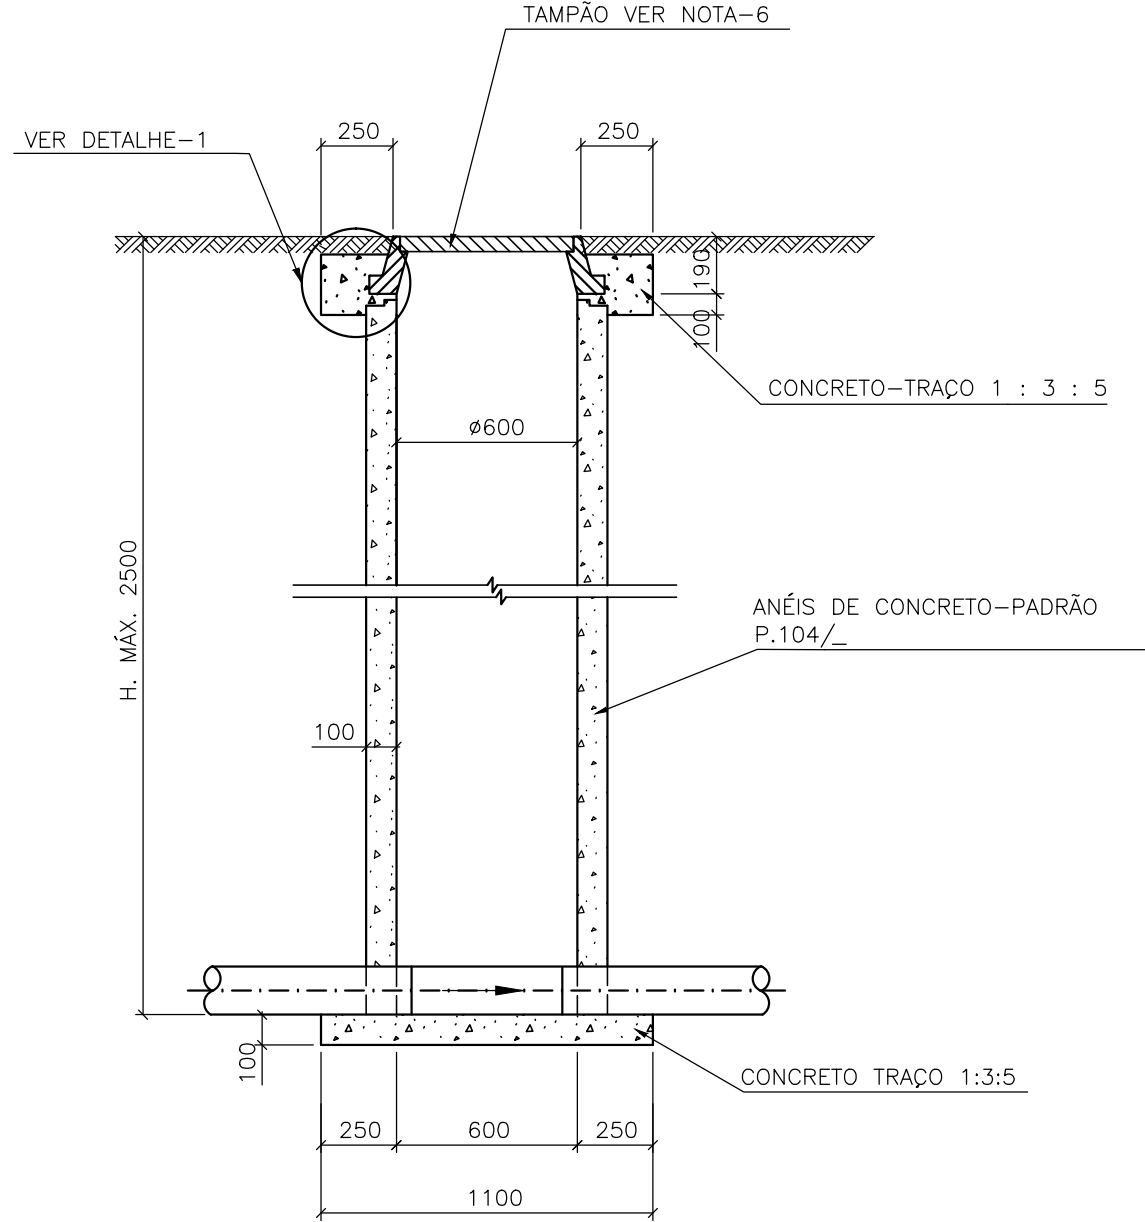

DETALHE - PV - POÇO DE VISITA DE ANEL DE CONCRETO
ESCALA 1/25

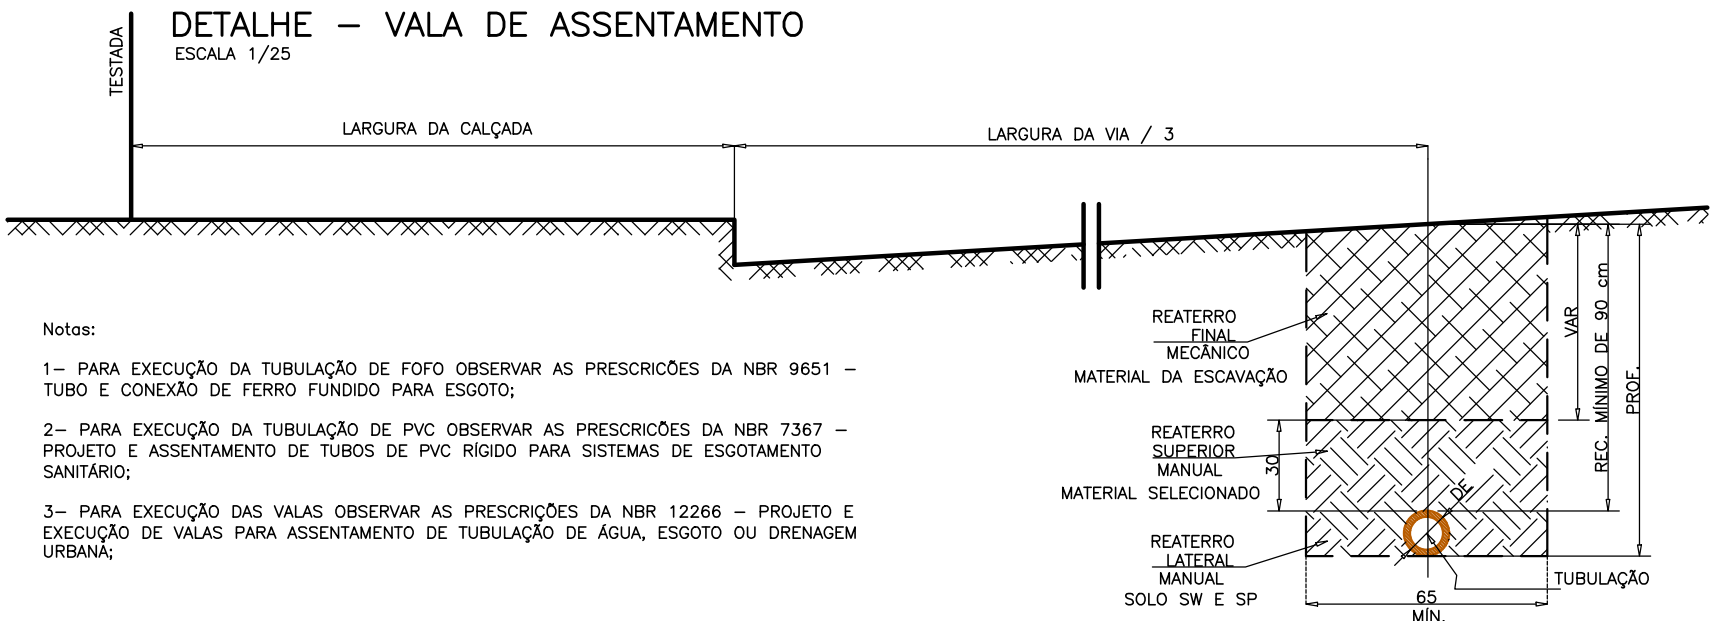


Notas:
1- PARA EXECUÇÃO DA TUBULAÇÃO DE FOFO OBSERVAR AS PRESCRIÇÕES DA NBR 9651 - TUBO E CONEXÃO DE FERRO FUNDIDO PARA ESGOTO;
2- PARA EXECUÇÃO DA TUBULAÇÃO DE PVC OBSERVAR AS PRESCRIÇÕES DA NBR 7367 - PROJETO E ASSENTAMENTO DE TUBOS DE PVC RÍGIDO PARA SISTEMAS DE ESGOTAMENTO SANITÁRIO;
3- PARA EXECUÇÃO DAS VALAS OBSERVAR AS PRESCRIÇÕES DA NBR 12266 - PROJETO E EXECUÇÃO DE VALAS PARA ASSENTAMENTO DE TUBULAÇÃO DE ÁGUA, ESGOTO OU DRENAGEM URBANA.

REATERRO FINAL MECÂNICO
MATERIAL DA ESCAVAÇÃO
REATERRO SUPERIOR MANUAL
MATERIAL SELECIONADO
REATERRO LATERAL MANUAL
SOLO SW E SP
TUBULAÇÃO
REC. PROF.


CONVENÇÕES

- REDE COLETORA PROJETADA-PVC Ø150
- REDE COLETORA PROJETADA-FOFO Ø150
- CURVAS AUXILIARES
- CURVAS MESTRAS
- PV - POÇO DE VISITA
- TL - TERMINAL DE LIMPEZA
- RAMAIS DE LIGAÇÃO PREDIAL DE ESGOTO. Ø100 MM - MATERIAL PVC.

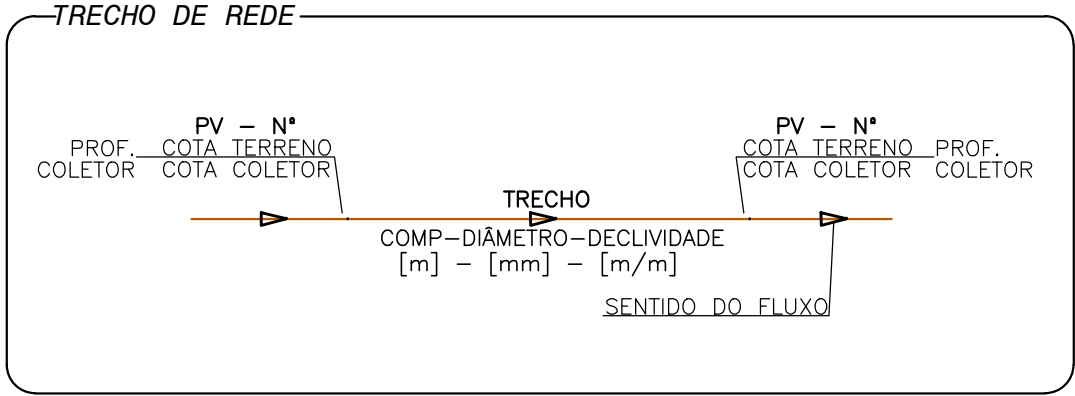

NOTA EXPLICATIVA:
- ASSENTAMENTO CONFORME NBR 12266 - 1992.

PLANTA GERAL DA REDE
ESCALA 1/1000

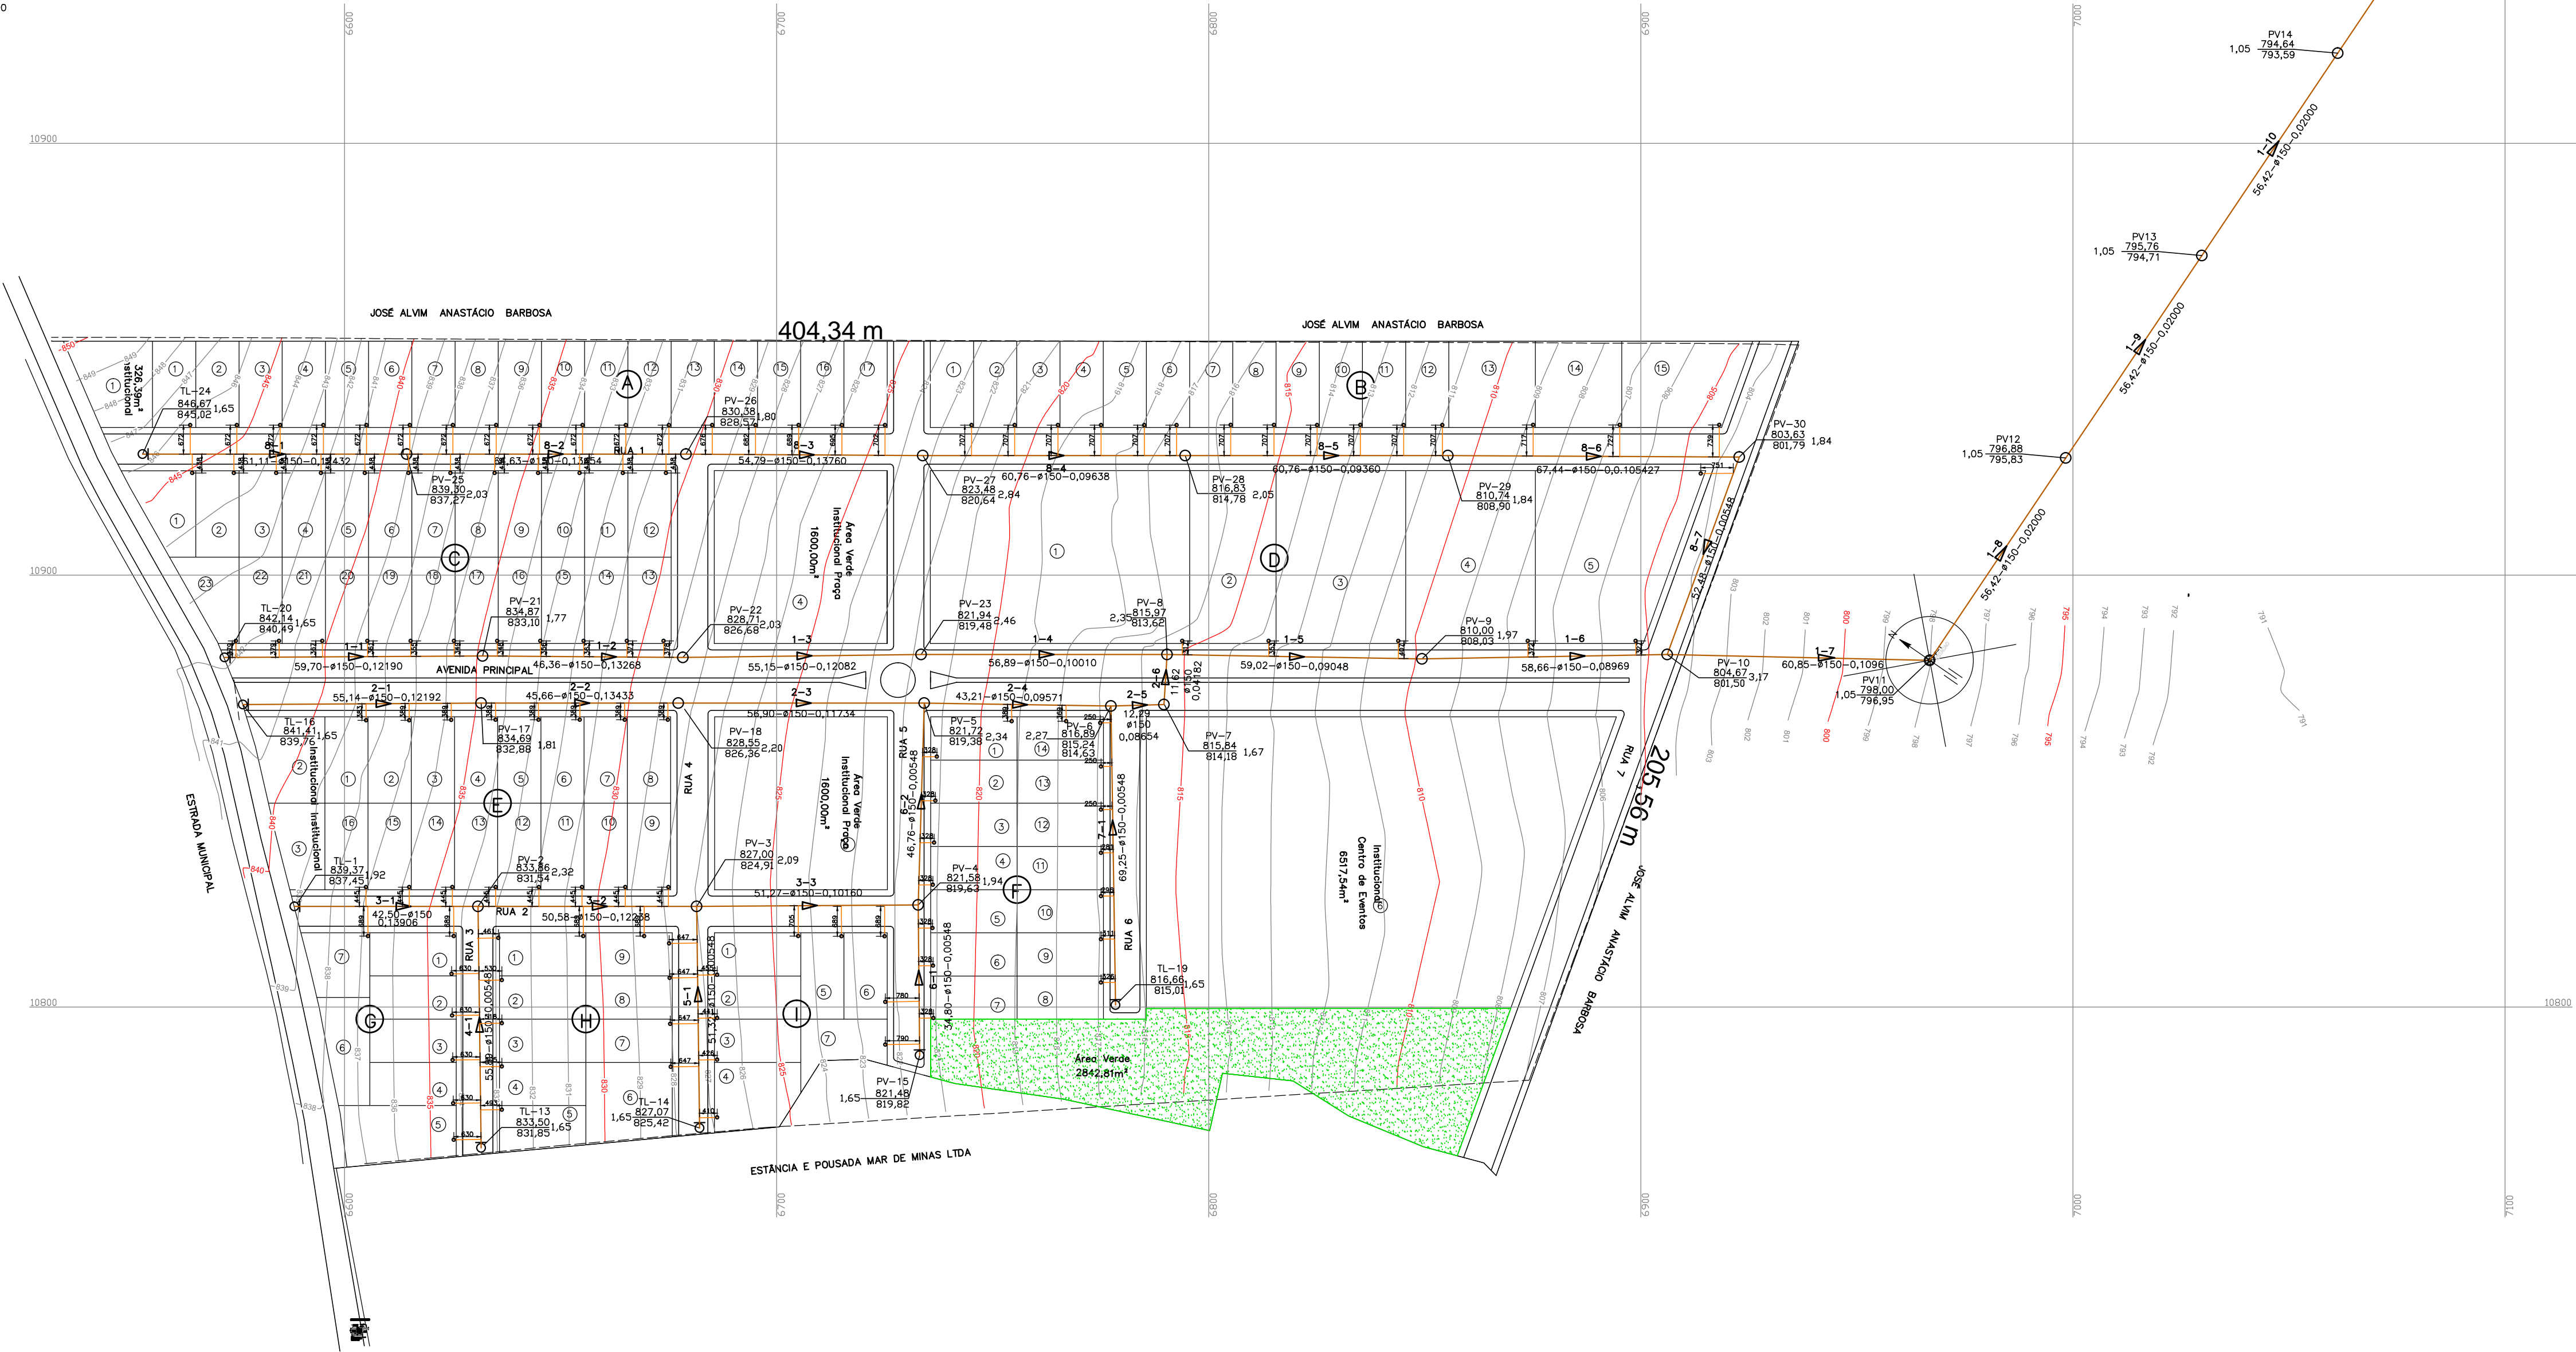

PREFEITURA MUNICIPAL DE CANA VERDE UF: MINAS GERAIS			
RT - MUNICÍPIO:		GESTOR MUNICIPAL:	
BRUNO GONÇALVES SILVA CREA - 227.797.90-MG		AENDER ANASTÁCIO DE MORAIS PREFEITURA MUNICIPAL DE CANA VERDE CNPJ: 18.244.426/0001-56	
NUMERO ART:	DATA	REVISÃO	EMISSÃO INICIAL
MG20254221770	AGOSTO DE 2025		
PROGRAMA:			
NOVO PAC FHNIS SUB50 - PORTARIA 1416 / 2023			
ENDEREÇO DE IMPLANTAÇÃO DAS UNIDADES HABITACIONAIS:			
DIVERSOS LOGRADOUROS-BAIRRO JOSÉ ALVIM ANASTÁCIO-MUNICÍPIO DE CANA VERDE MG-CEP 37.267-000			
PROJETO:			
PROJETO DA REDE COLETORA DE ESGOTO SANITÁRIO - "AS BUILT"			
IMPLANTAÇÃO DE EDIFICAÇÕES MODELO NOVO PAC FHNIS SUB50-PORTARIA 1416/2023			
CONTEÚDO:			
PLANTA GERAL DA REDE			
DETALHE - PV - POÇO DE VISITA DE ANEL DE CONCRETO			
EXTENSÃO DA REDE:			
1.936,88M			
ÁREA DO LOCAL:			
60.000,00M²			
ÁREA EDIFICÁVEL (PADRÃO):			
53,86M²			
DATA	FRANCHA	REVISÃO	
25/08/25	ÚNICA	00	