


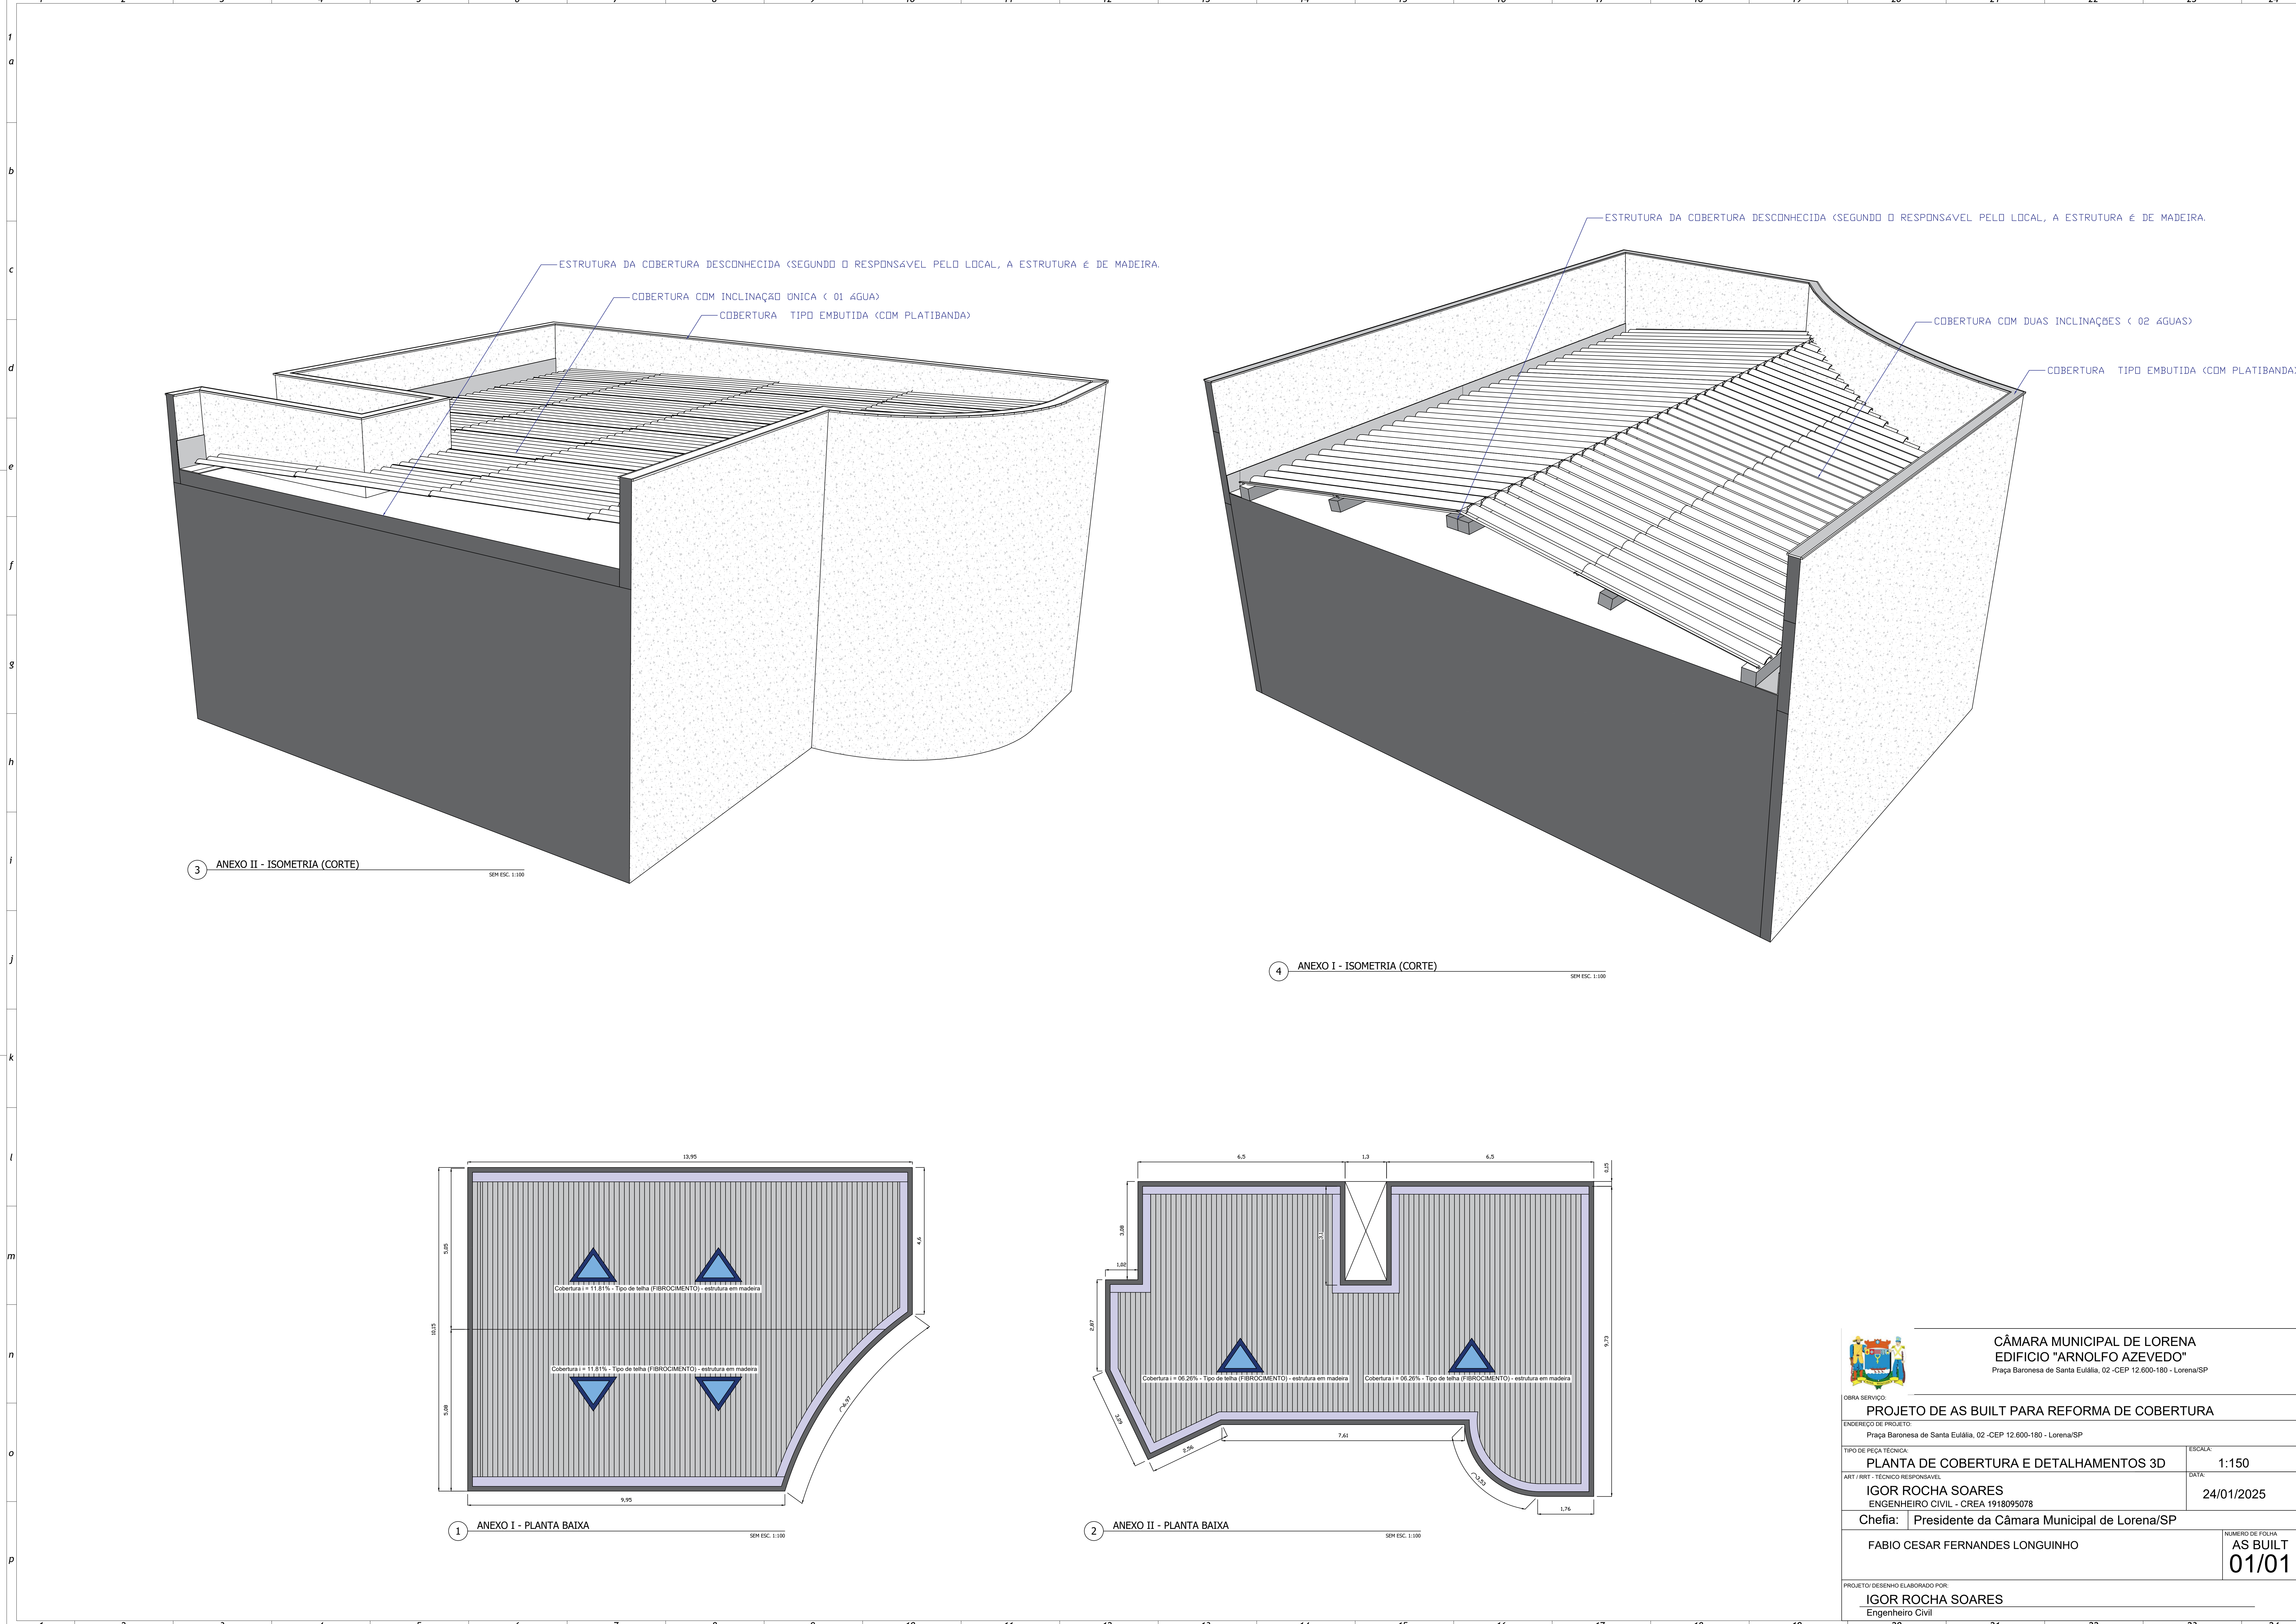



CÂMARA MUNICIPAL DE LORENA

EDIFÍCIO "ARNOLFO AZEVEDO"

Praça Baronesa de Santa Eulália, 02 - CEP 12.600-180 - Lorena/SP

OBRAS SERVIÇO:

PROJETO DE AS BUILT PARA REFORMA DE COBERTURA

ENDEREÇO DE PROJETO:

Praça Baronesa de Santa Eulália, 02 - CEP 12.600-180 - Lorena/SP

TIPO DE PEÇA TÉCNICA:

PLANTA DE COBERTURA E DETALHAMENTOS 3D

ART. / RRT. - TÉCNICO RESPONSÁVEL:

IGOR ROCHA SOARES
ENGENHEIRO CIVIL - CREA 1918095078

Chefia:

Presidente da Câmara Municipal de Lorena/SP

PROJETO / DESENHO ELABORADO POR:

IGOR ROCHA SOARES
Engenheiro Civil

ESCALA:

1:150

DATA:

24/01/2025

NUMERO DE FOLHA:

AS BUILT
01/01