



PLANTA GERAL DA REDE

ESCALA 1/1000

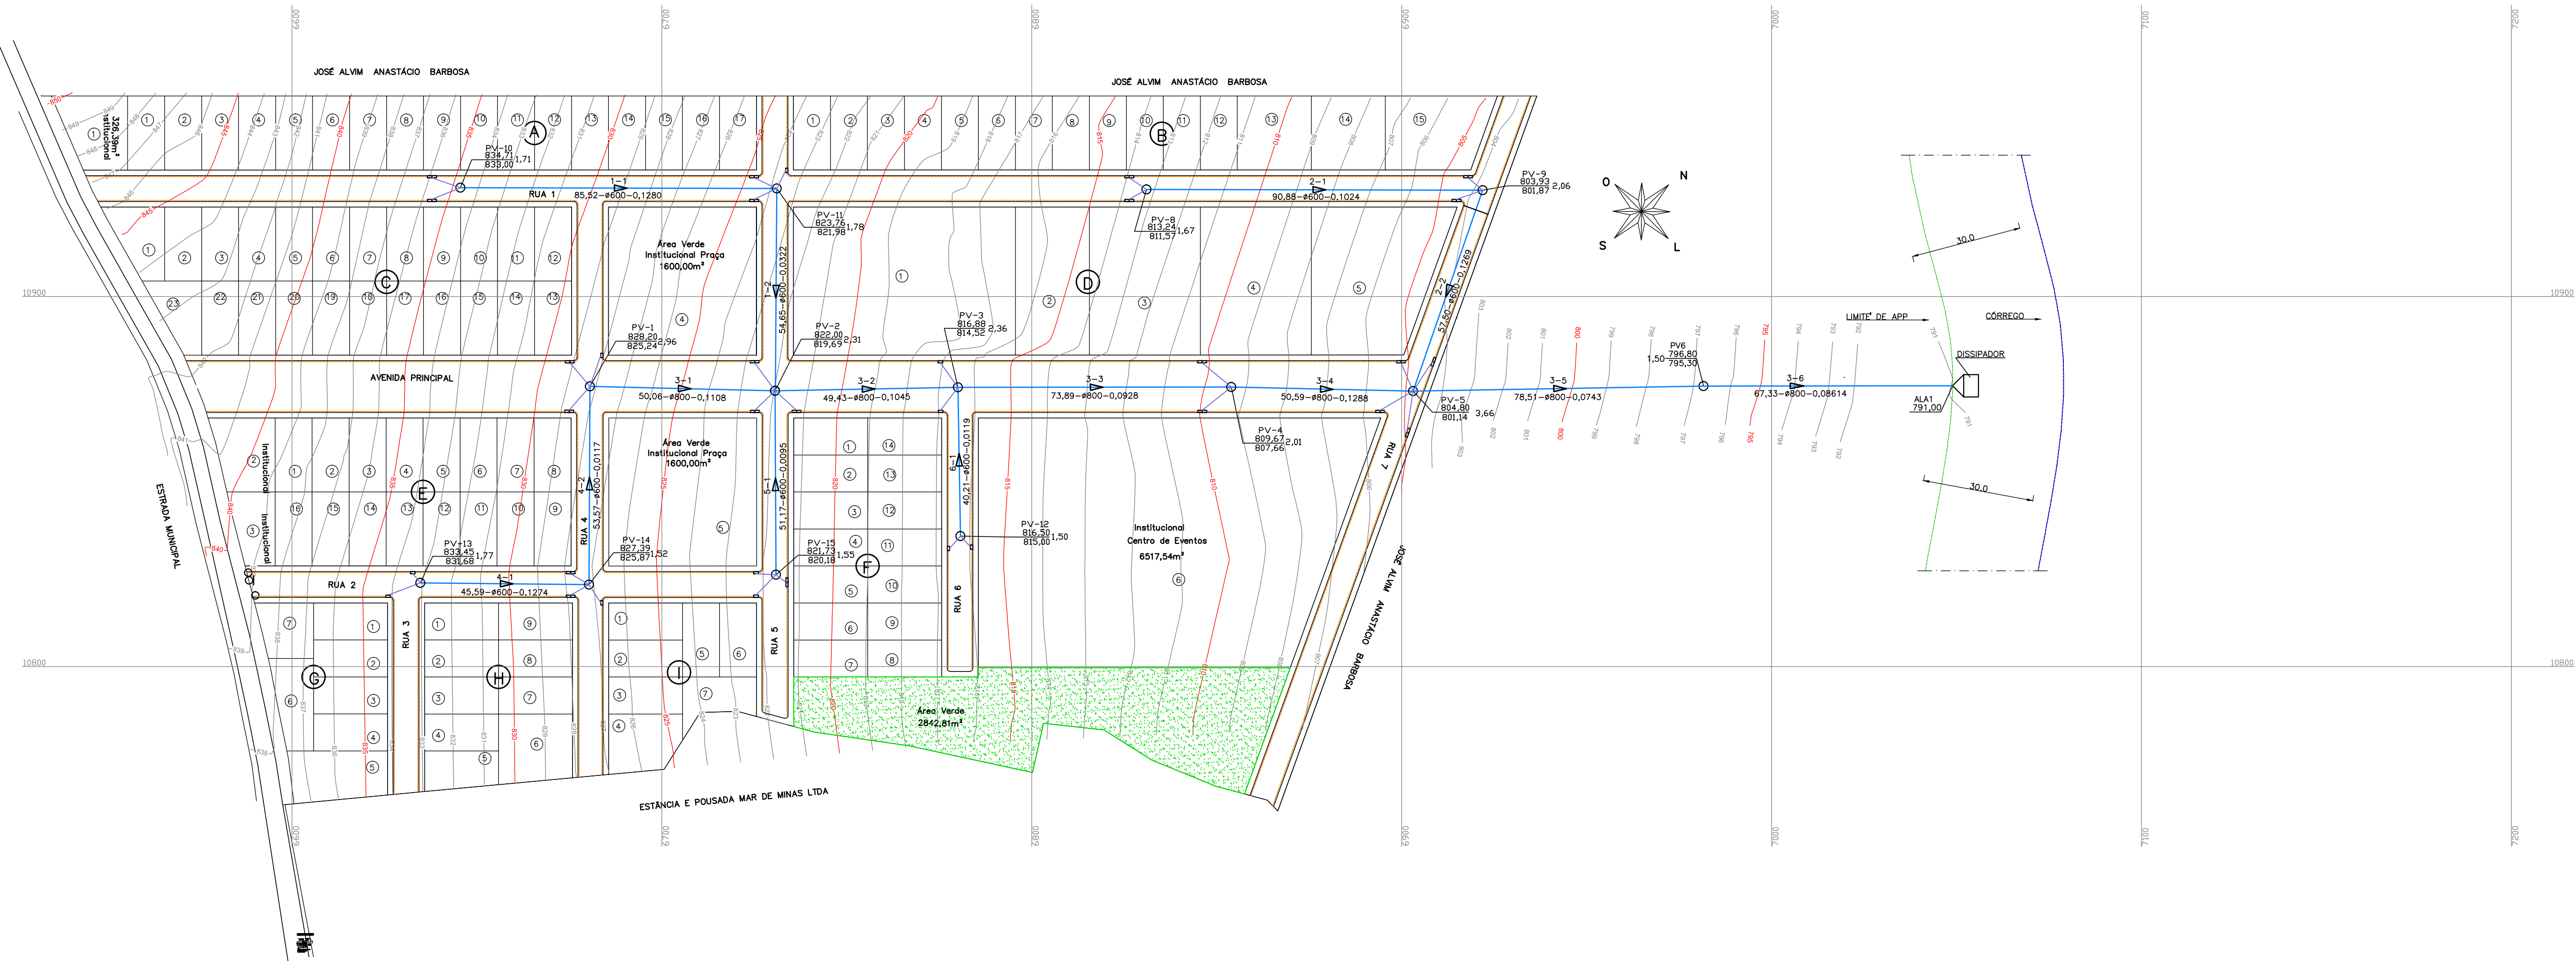

PLANTA CONSTRUTIVA DA REDE

ESCALA 1/1000

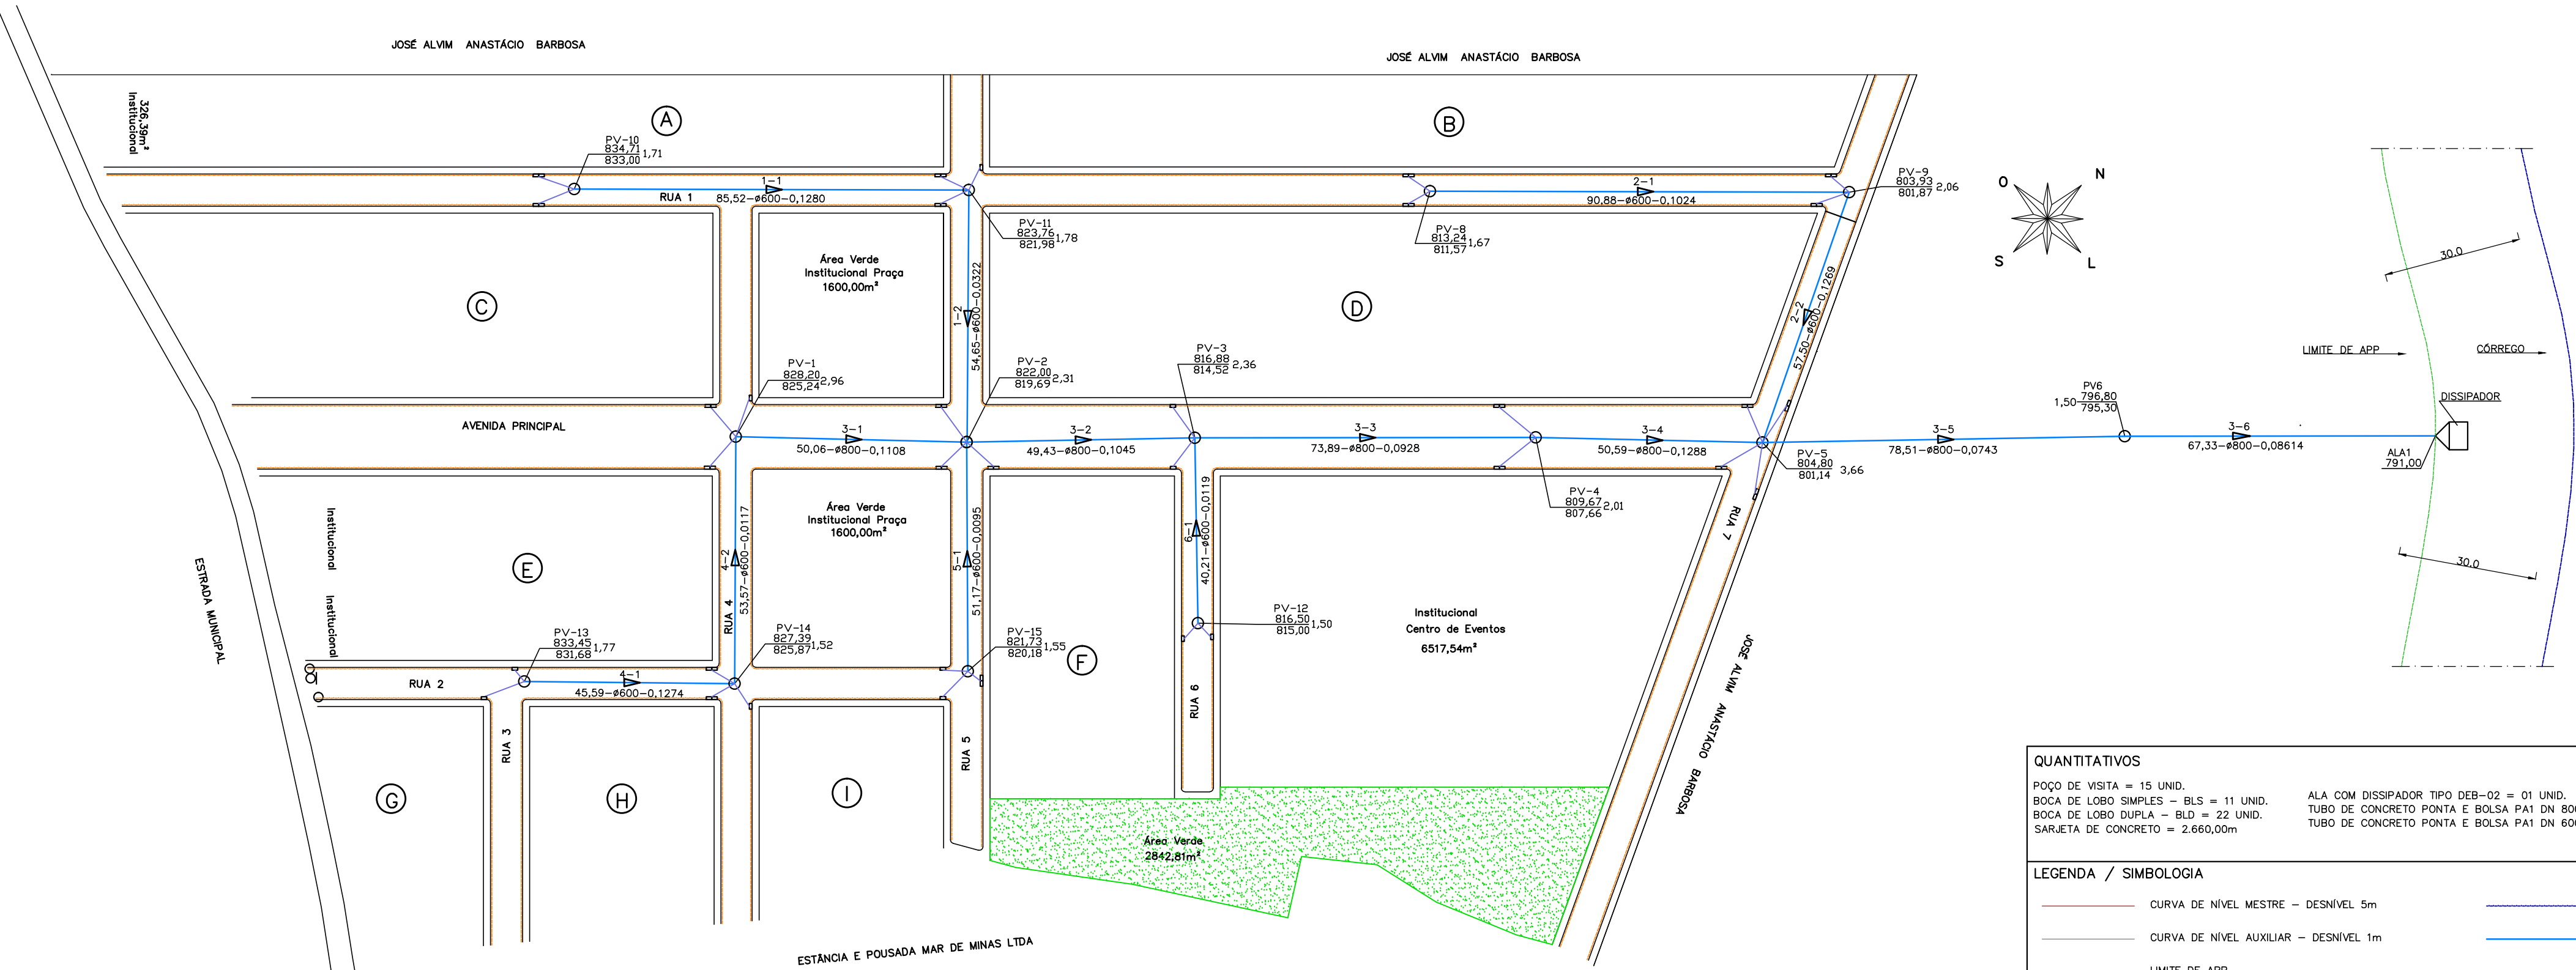

NOTAS:

- PARA AS GALERIAS, UTILIZAR TUBO CIRCULAR DE CONCRETO ARMADO, PONTA E BOLSA, TIPO PA1, FABRICADOS CONFORME PRESCRIÇÕES DA NBR 8890/2003;
- PARA LIGAÇÃO DAS BOCAS DE LOBO, UTILIZAR TUBO CIRCULAR DE CONCRETO, PONTA E BOLSA, TIPO PA1, FABRICADOS CONFORME PRESCRIÇÕES DA NBR 8890/2003. O DIÂMETRO MÍNIMO PARA OS TUBOS DE LIGAÇÃO É 400mm E A DECLIVIDADE MÍNIMA DE ASENTAMENTO É DE 1%;
- NA OCORRÊNCIA DE INCOMPATIBILIDADE DE COTAS MANter AS DECLIVIDADES PREVISTAS NOS PERIS LONGITUDINAIS, OS PERIS LONGITUDINAIS SÃO PARTES INTEGRANTES DO PROJETO E FUNDAMENTAS PARA EXECUÇÃO DA OBRA.

QUANTITATIVOS	
POÇO DE VISITA = 15 UNID.	ALA COM DISSIPADOR TIPO DEB-02 = 01 UNID.
BOCA DE LOBO SIMPLES - BLS = 11 UNID.	TUBO DE CONCRETO PONTA E BOLSA PA1 DN 800mm = 379,00mm
BOCA DE LOBO DUPLA - BLD = 22 UNID.	TUBO DE CONCRETO PONTA E BOLSA PA1 DN 600mm = 470,00mm
SARJETA DE CONCRETO = 2.660,00m	
LEGENDA / SIMBOLOGIA	
— CURVA DE NIVEL MESTRE - DESNIVEL 5m	— CÔRREGO
— CURVA DE NIVEL AUXILIAR - DESNIVEL 1m	— REDE PROJETADA
— LIMITE DE APP	— SARJETA PROJETADA
— DÍVISA	— TUBO DE LIGAÇÃO DN 400mm
TRECHO DE REDE	
○ POÇO DE VISITA	
□ CAIXA DE PASSAGEM	
□ BOCA DE LOBO DUPLA - BLD	
□ BOCA DE LOBO SIMPLES - BLS	
ACCESÓRIO N° PROF. CT. TORREDO (m) CT. SOLERA (m)	
ACCESÓRIO N° PROF. CT. TORREDO (m) CT. SOLERA (m)	
DÍAMETRO—COMPRIMENTO—DECLIVIDADE (mm) (m) (m/m)	

PREFEITURA MUNICIPAL DE CANA VERDE UF: MINAS GERAIS	
RT - MUNICÍPIO:	GESTOR MUNICIPAL:
BRUNO GONÇALVES SILVA CREA - 227.797/0-MG	
AENDER ANASTÁCIO DE MORAIS PREFEITURA MUNICIPAL DE CANA VERDE CNPJ: 18.244.426/0001-56	
NÚMERO ART: MG20254221770	DATA: AGOSTO DE 2025
REVISÃO: EMISSÃO INICIAL	DATA: 2025/2028
PROGRAMA: NOVO PAC FHNIS SUB50 - PORTARIA 1416 / 2023	
ENDEREÇO DE IMPLANTAÇÃO DAS UNIDADES HABITACIONAIS: DIVERSOS LOGRADOUROS-BAIRRO JOSÉ ALVIM ANASTÁCIO-MUNICÍPIO DE CANA VERDE MG-CEP 37.267-000	
PROJETO: PROJETO DE DRENAGEM PLUVIAL - "AS BUILT"	
IMPLANTAÇÃO DE EDIFICAÇÕES MODELO NOVO PAC FHNIS SUB50-PORTARIA 1416/2023	
CONTEÚDO:	
PLANTA GERAL DA REDE	
PLANTA CONSTRUTIVA DA REDE	
EXTENSÃO - GALERIAS: 849,00M	
ÁREA DO LOCAL: 60.000,00M²	
ÁREA EDIFICÁVEL (PADRÃO): 53,86M²	
DATA: 25/08/25	FRANCHA: ÚNICA
REVISÃO: 00	